

凡 例	
	行政区境界
	市街化区域界
	都市計画決定区域界
	事業計画区域
	排水区域界
	主要な管渠（既設）
	流域下水道雨水幹線及び接続点
14.00ha (14.00ha)	都市計画決定面積 事業計画区域面積
14.00ha (14.00ha)	都市計画変更前面積 事業計画区域変更前面積


都市計画審議会資料 1 - 3  
令和 7 年 11 月 10 日

計画図

（雨水）

縮尺 五千分之一

福生都市計画下水道 福生市公共下水道

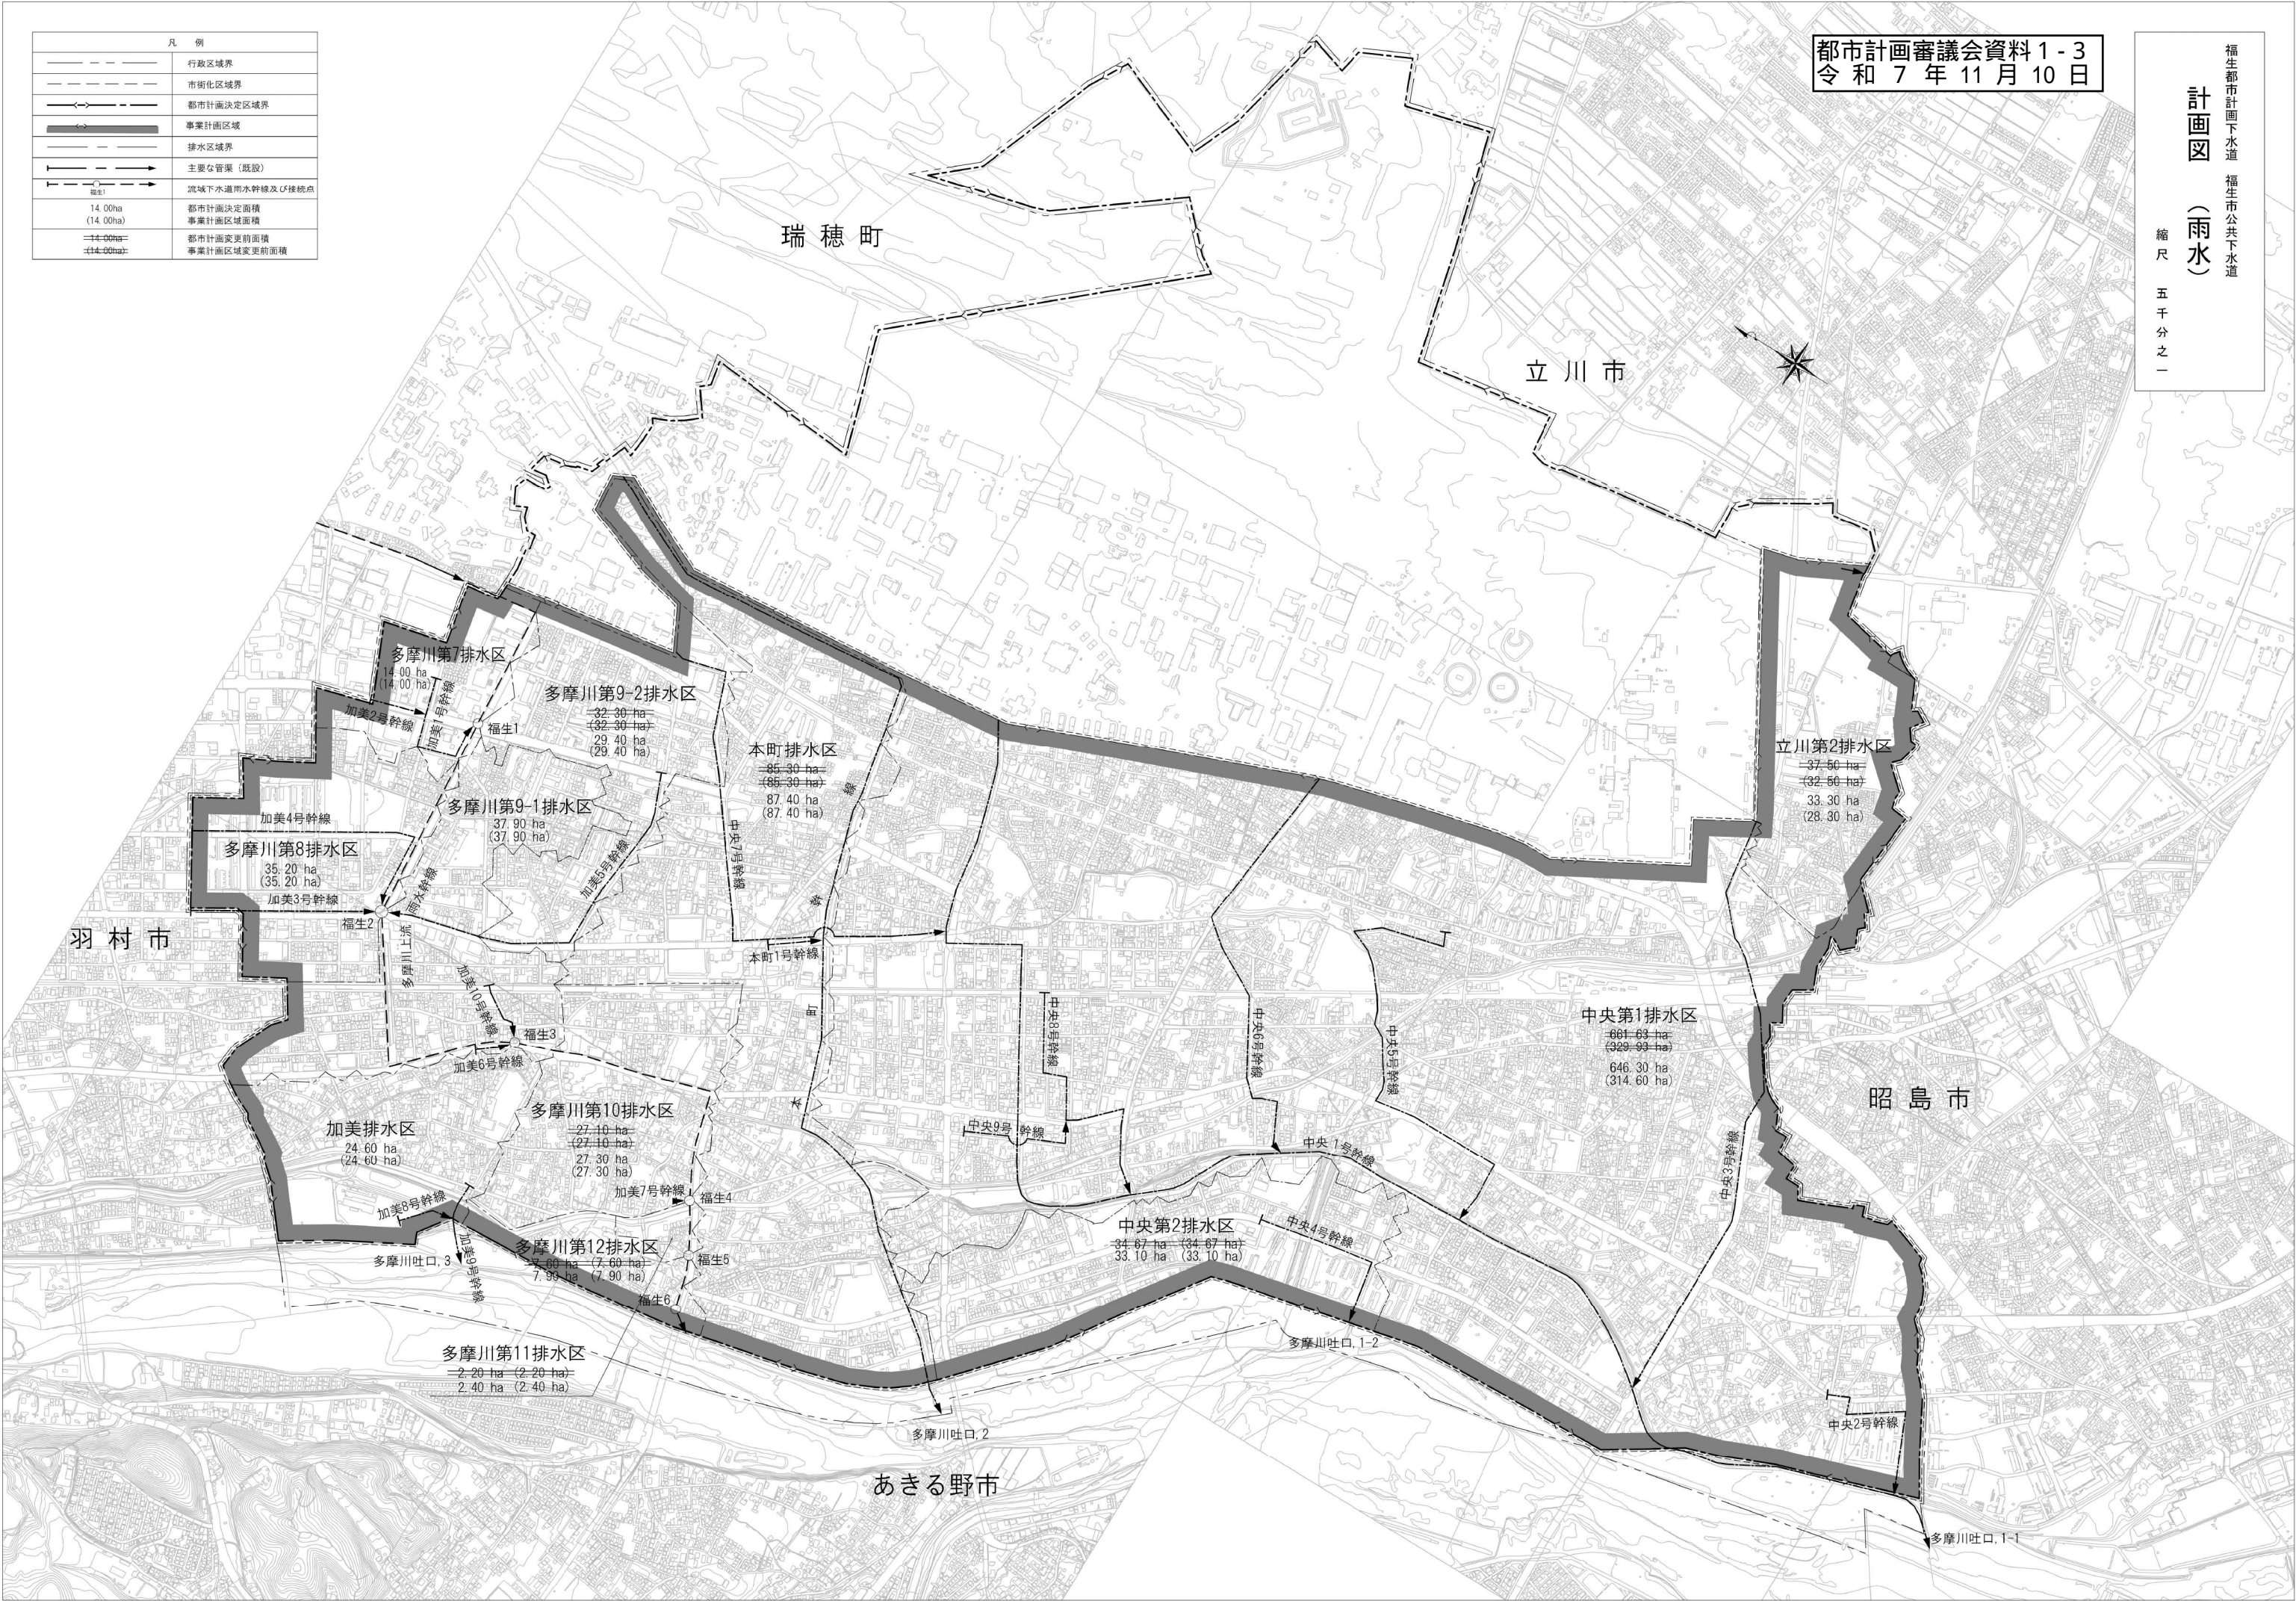



凡 例	
	行政区境界
	市街化区境界
	都市計画決定区域界
	事業計画区域
	処理分区界
	主要な管渠（既設）
	流域下水道幹線及び接続点
14.00ha (14.00ha)	都市計画決定面積 事業計画区域面積
<del>14.00ha</del> <del>(14.00ha)</del>	都市計画変更前面積 事業計画区域変更前面積

都市計画審議会資料 1 - 3  
令和 7 年 11 月 10 日

福生都市計画下水道 福生市公共下水道  
計画図  
（汚水）  
縮尺 五千分之一

